


— 防火区画、堅穴区画 —

境界線

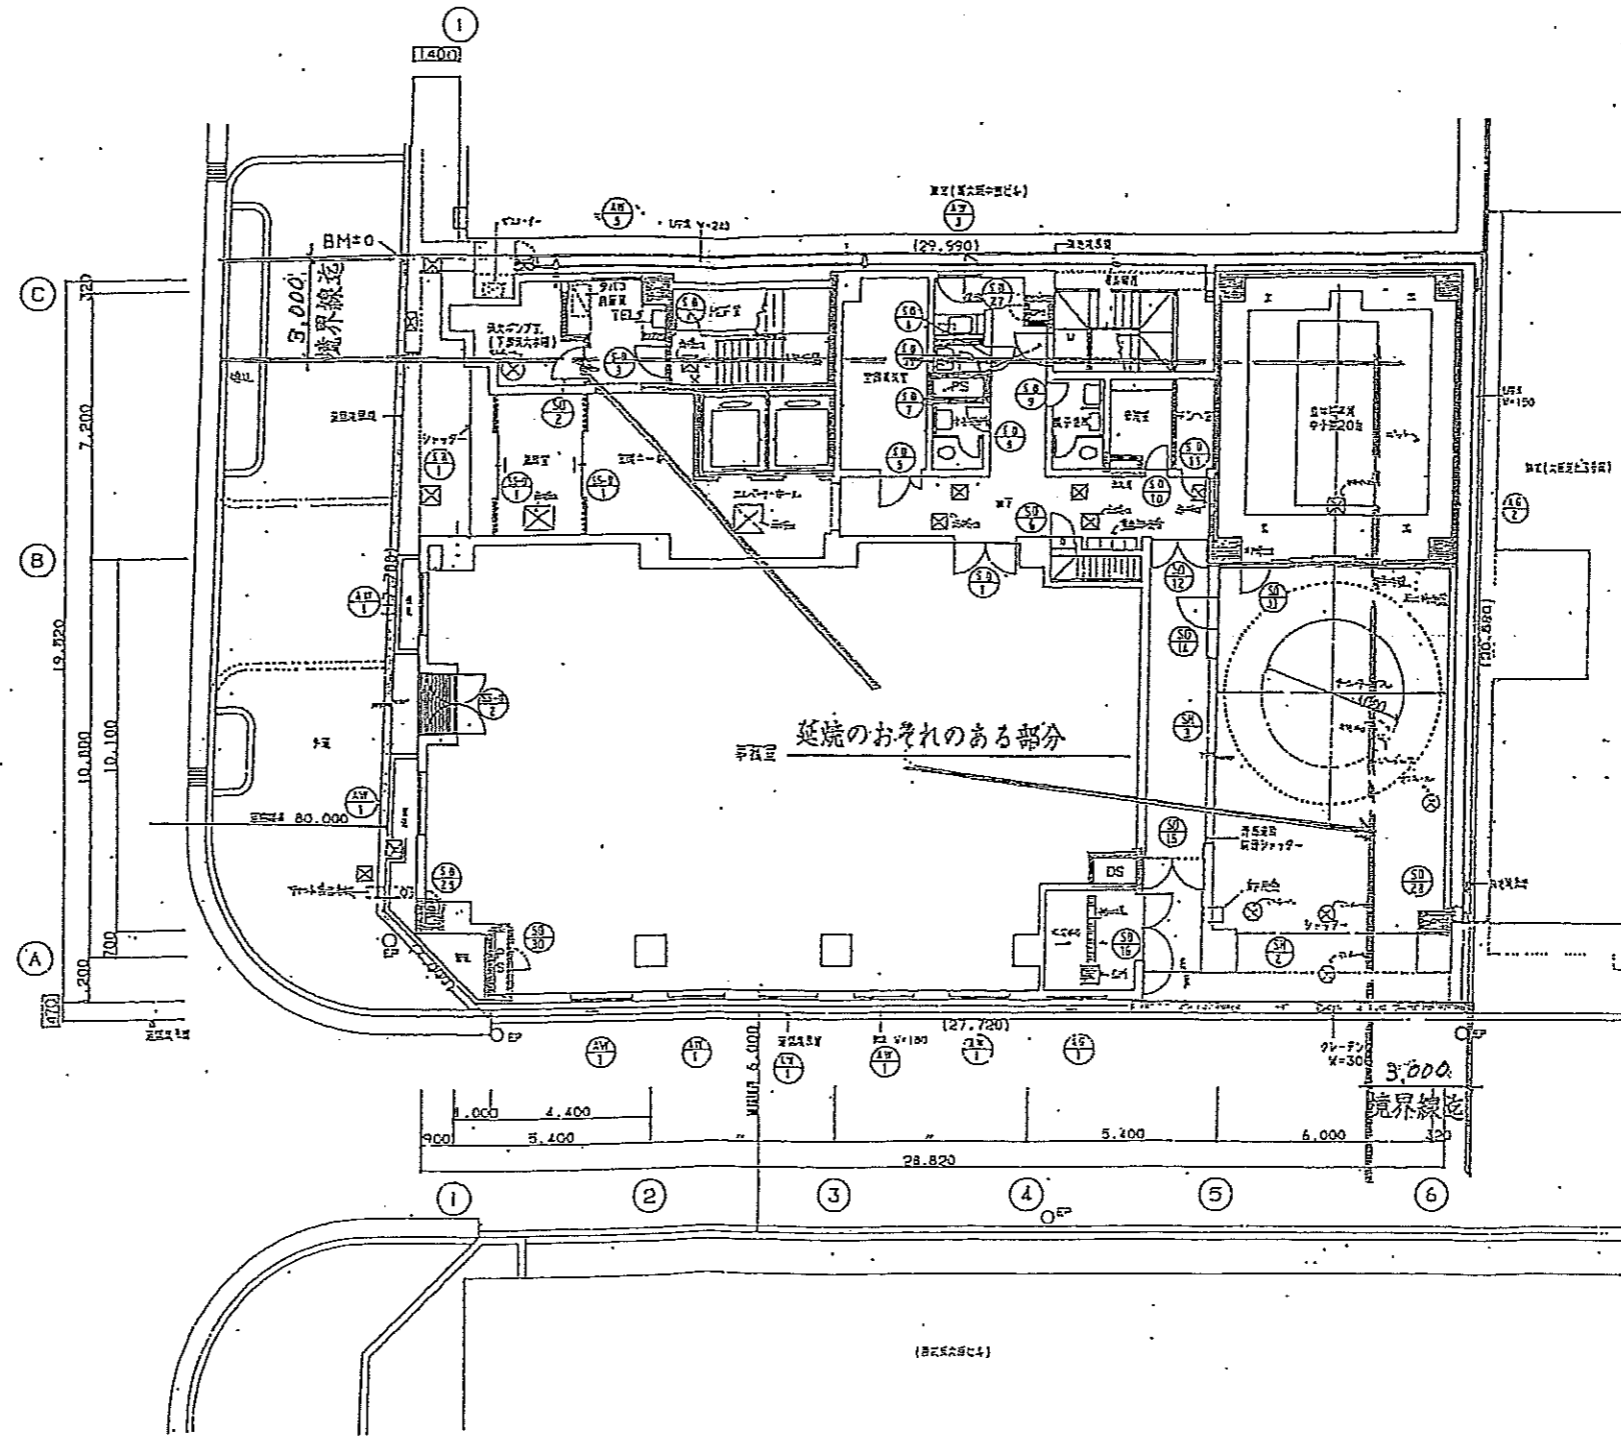


配置図、1階平面図

竣工図


BH=0・GL=0

	設計部 配置図、1階平面図	縮尺 1/100

▲ 非常用進入口に代る開口部を示す  
(3階より上階)  
= 防火区画、堅穴区画

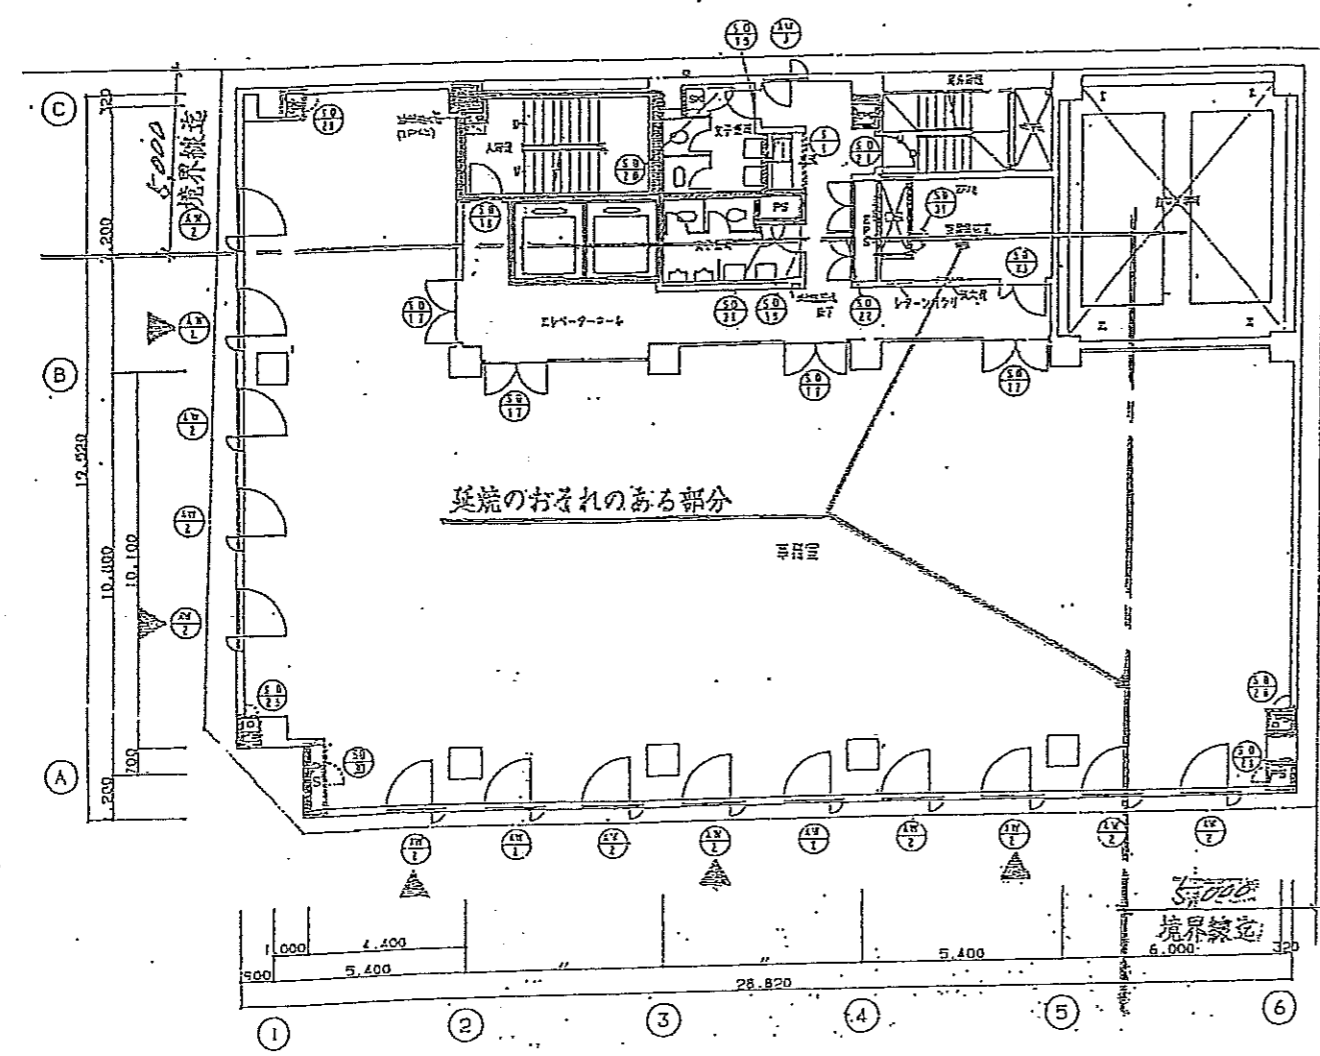

2階平面図

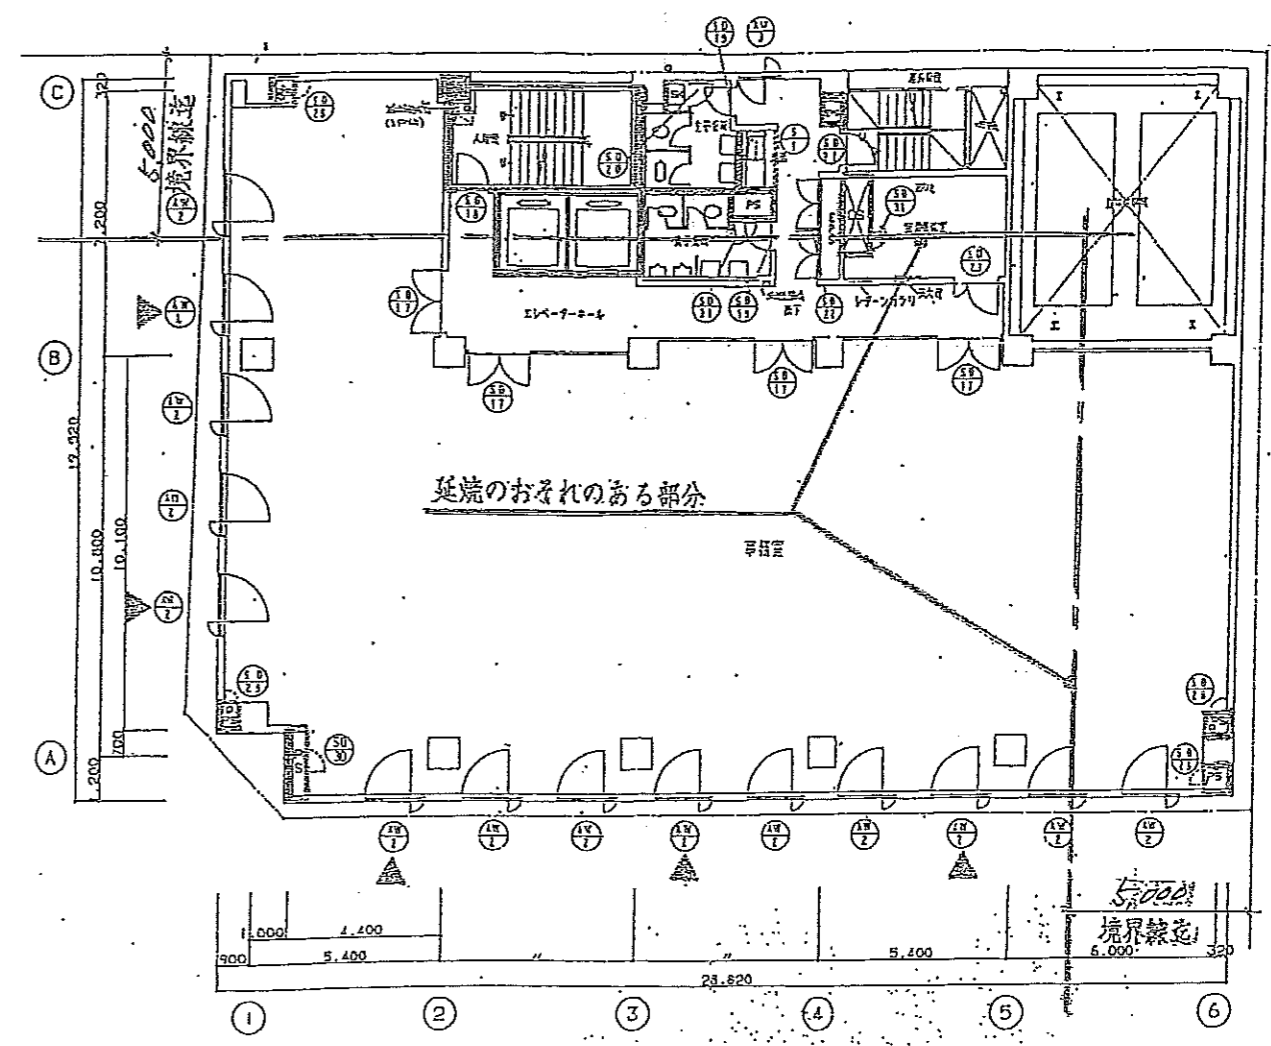



3階平面図

竣工図

設計会社 大林組 建設一級建築士事務所	工事名 新大阪木村第一ビル新築工事 BB 62.9.11	図面番号 1-06
26号館 7-9階中絶取	縮尺 1/100	製図者

▲ 非常用出入口に代る開口部を示す  
(3階より上階)


— 防火区画、墜穴区画

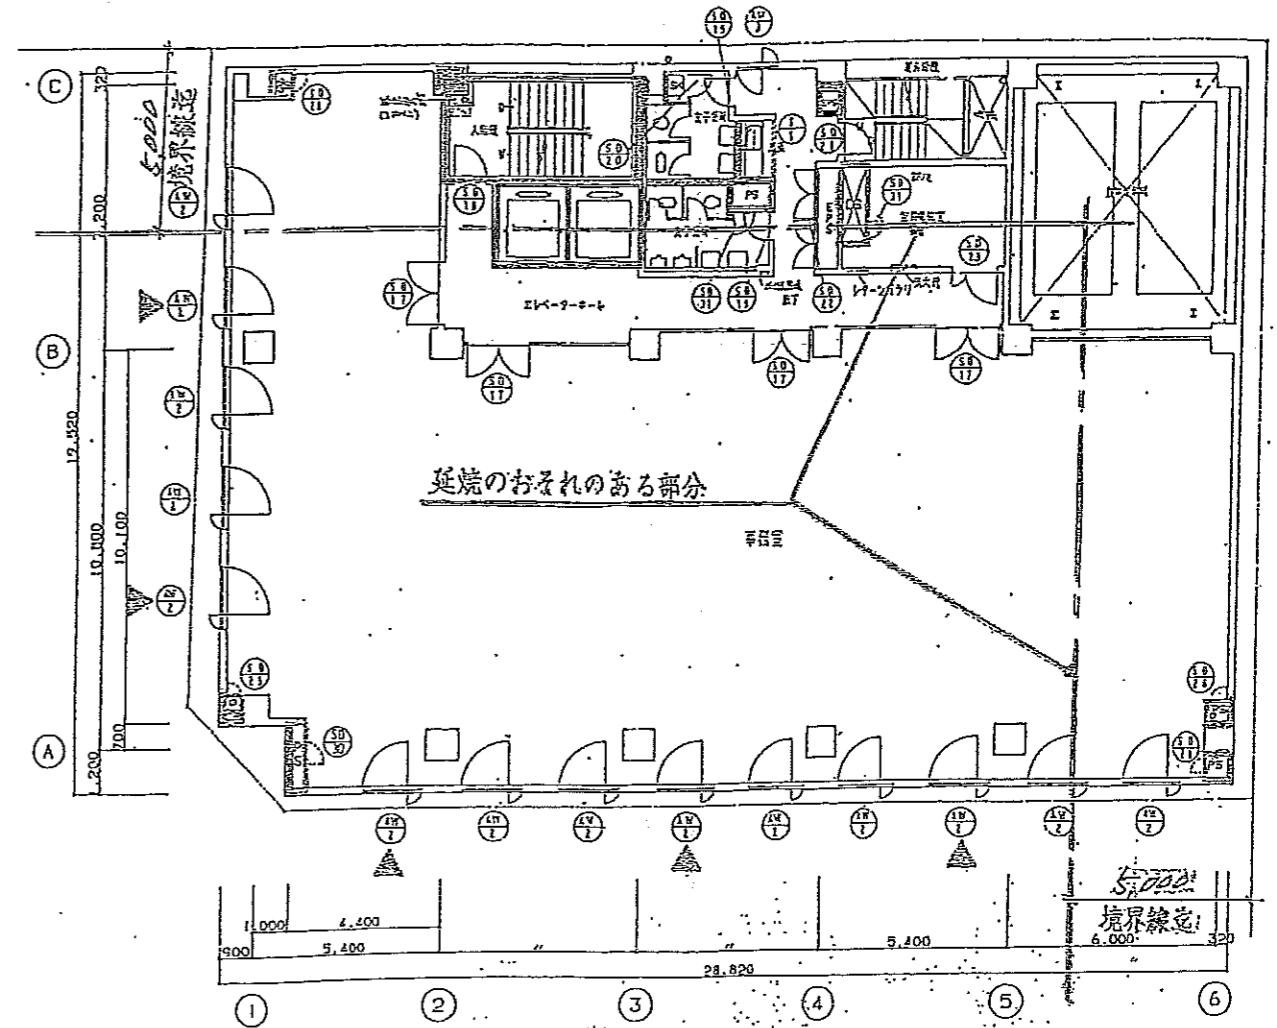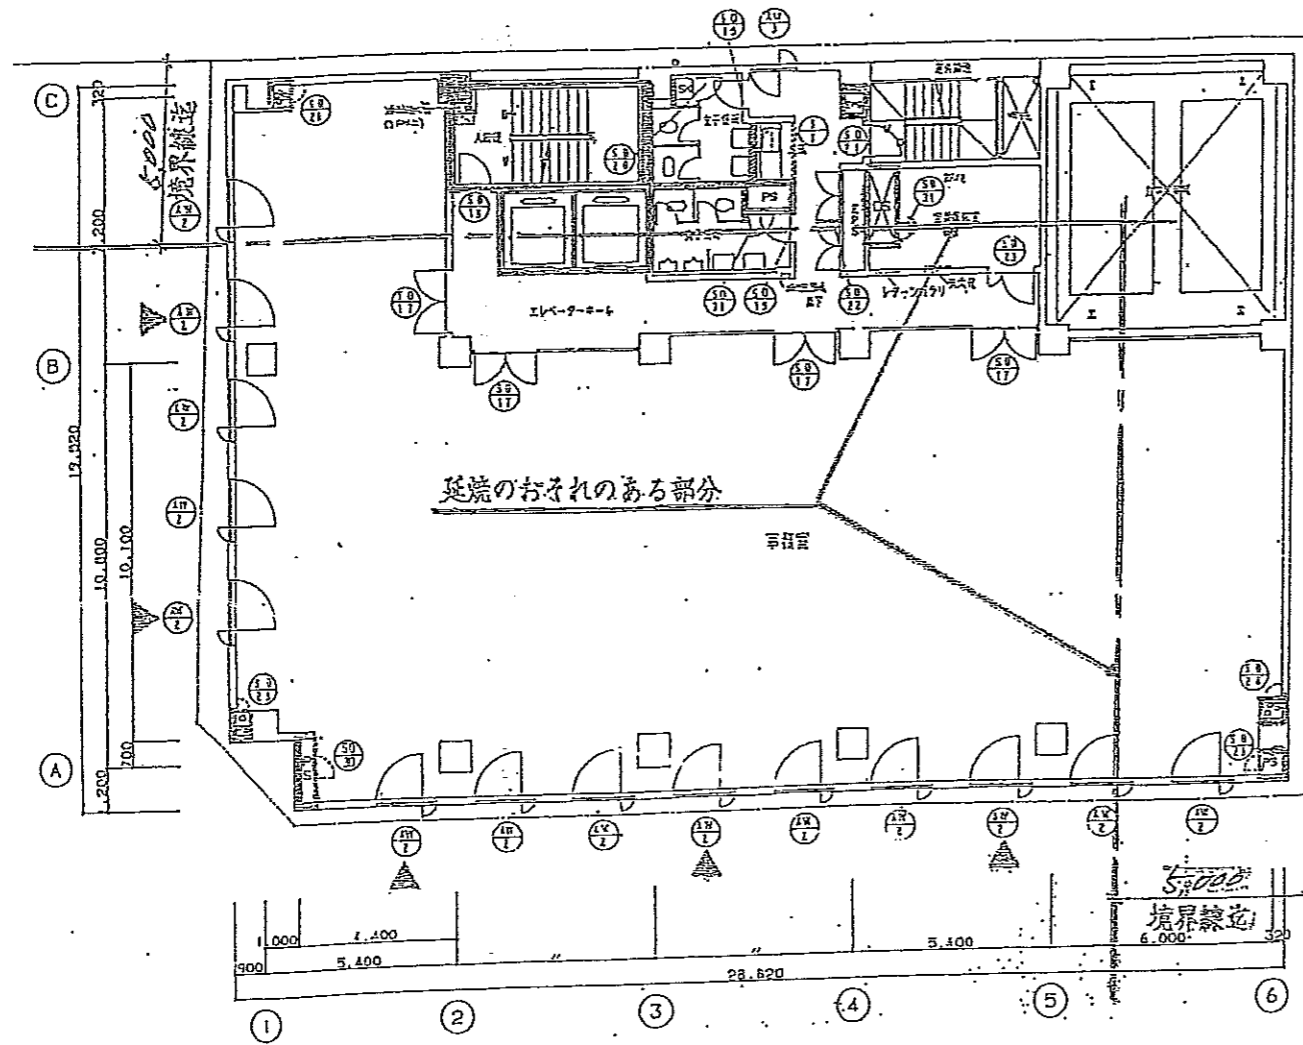


竣工図

設計者 26番: 藤田 7-9番: 中野	縮尺 1/100	5/26

▲ 非常用出入口に代る開口部を示す  
(3月より上階)  
— 防火区画、堅穴区画

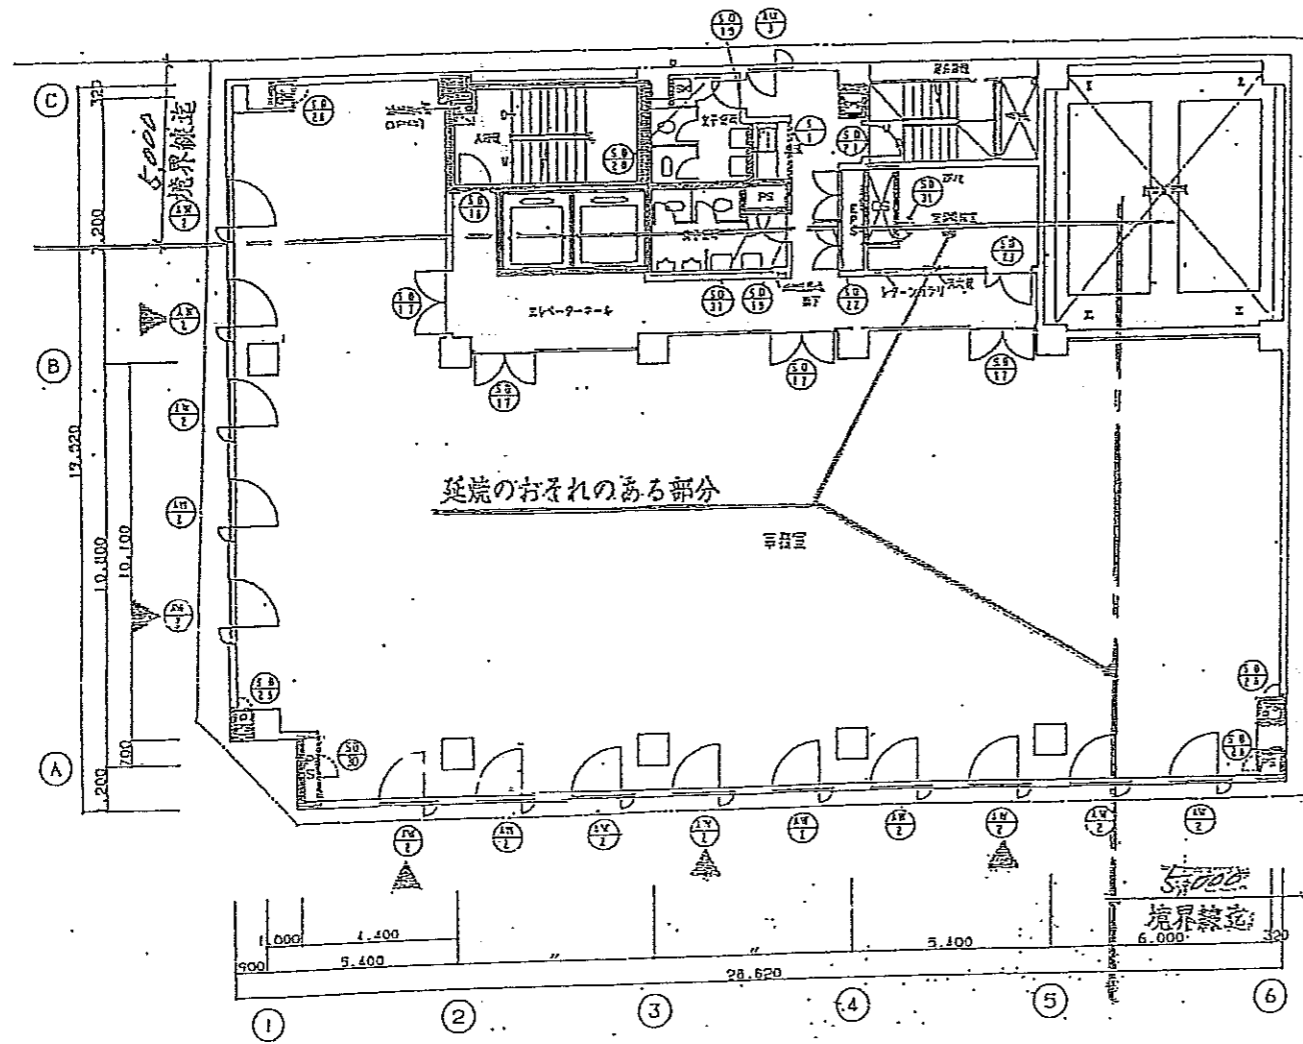

6階平面図

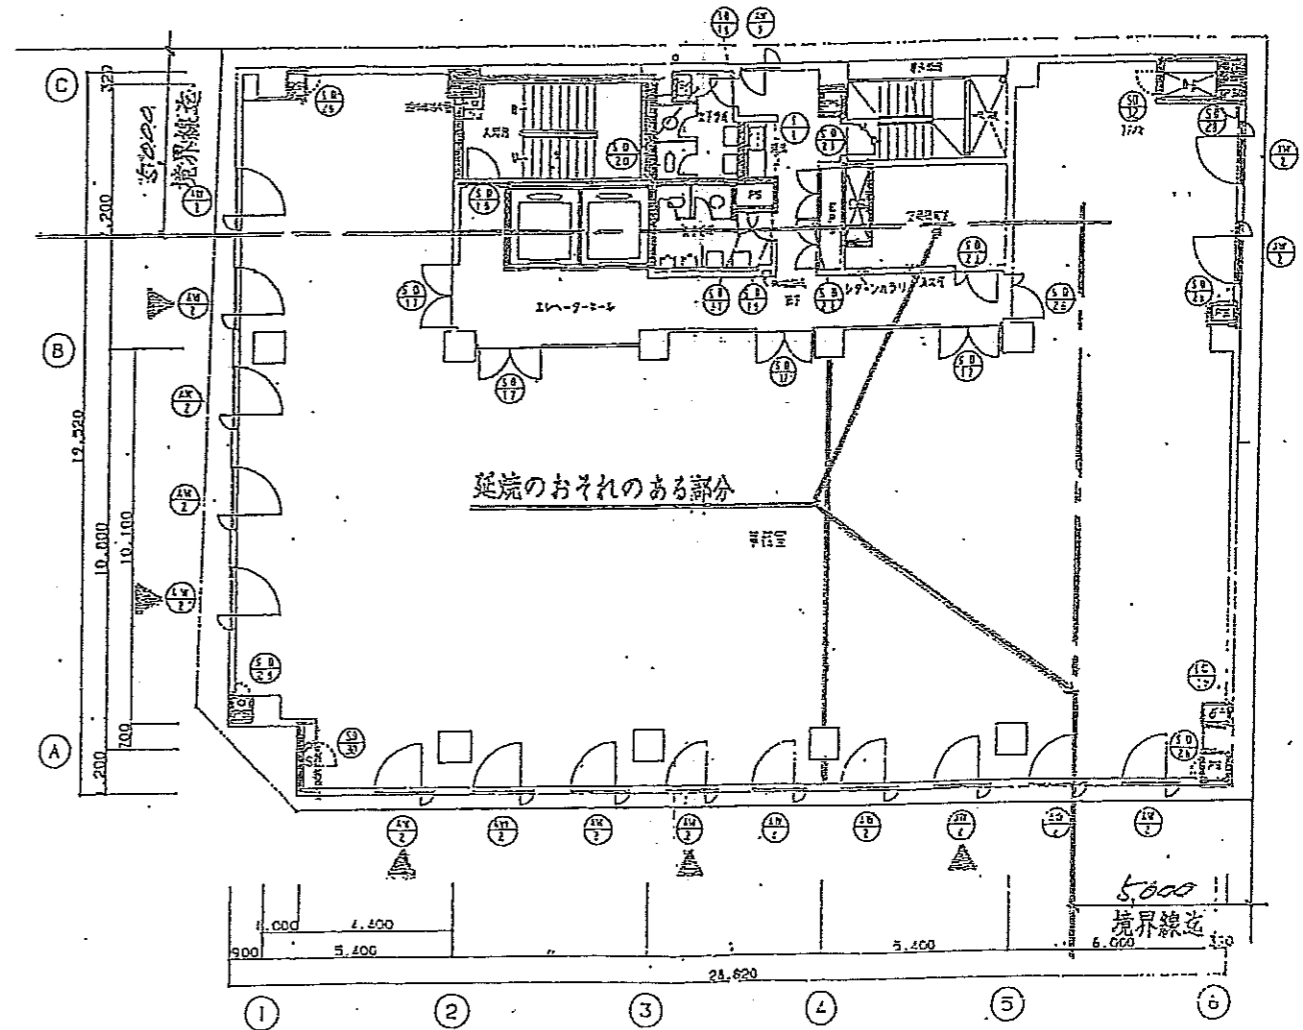


7階平面図


竣工図

設計会社 大林組	工事名 新大阪本村第一ビル新築工事	図番 1.06

▲ 非常用出入口に代る開口部を示す  
(3月より上階)  
= 防火区画、登穴区画

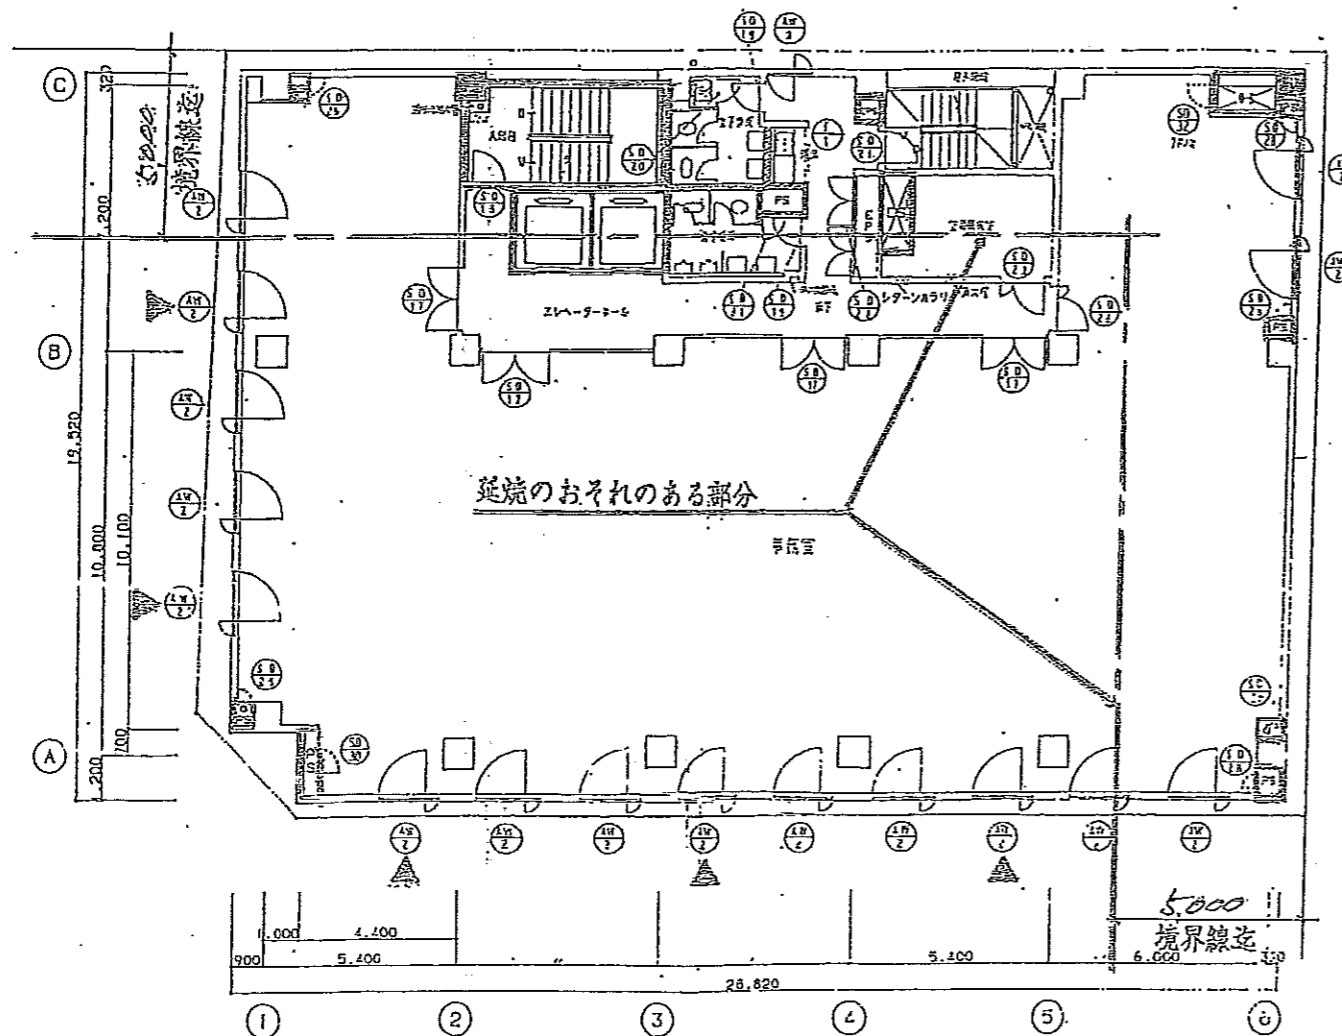

8階平面図

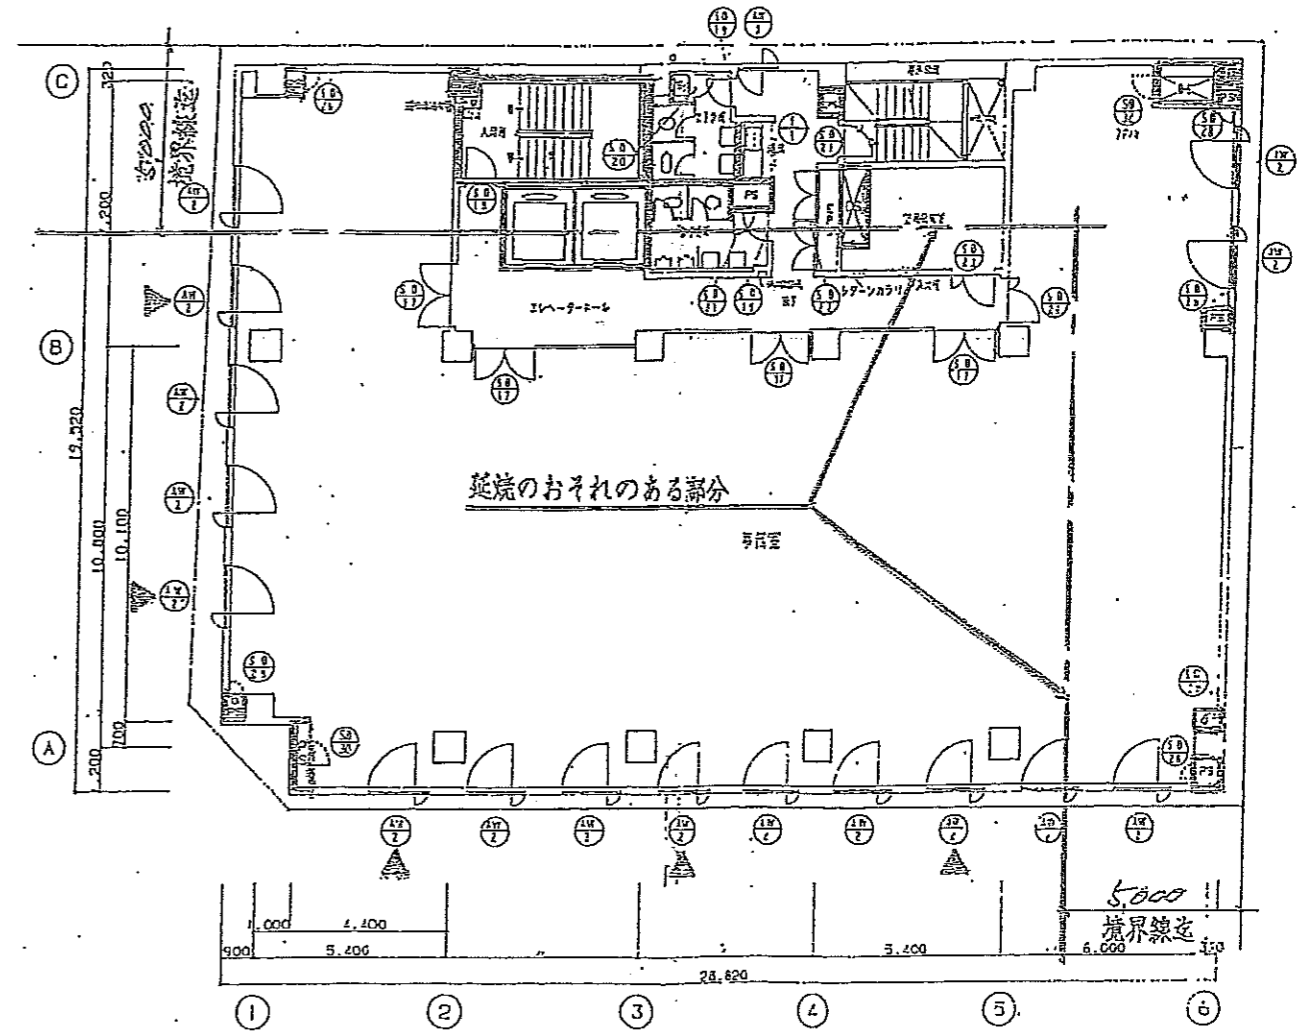

9階平面図

竣工図

26号室 7-9階共用	1/100	97535